


NIE 1

24-2

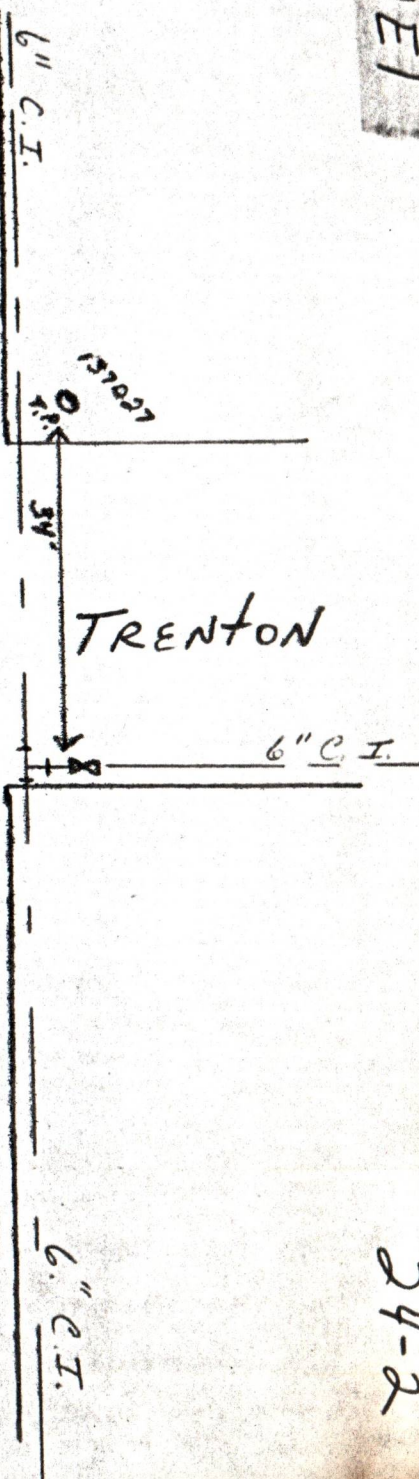

VINE STREET