


Baier

st

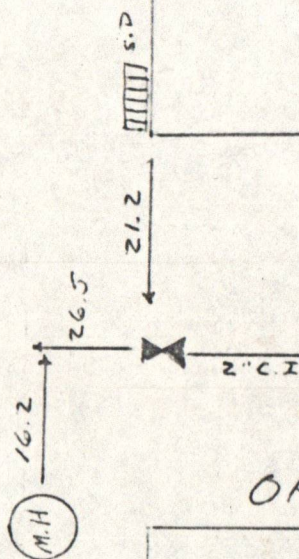

OAKLAND AV