


S2 E2

22-3

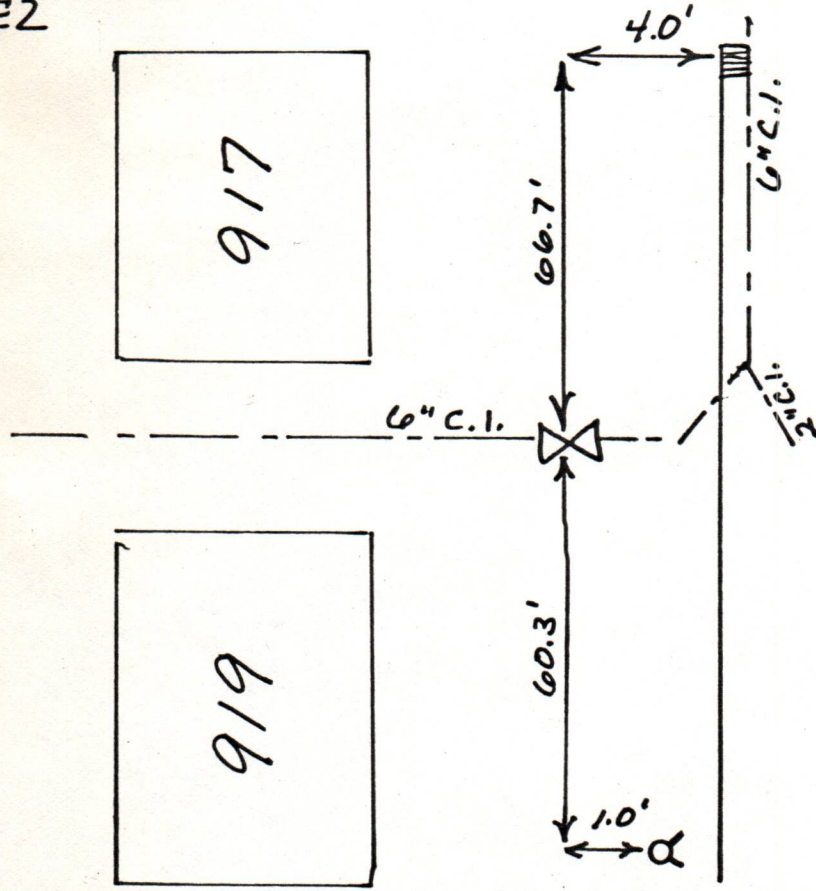

LEXINGTON DRIVE

N